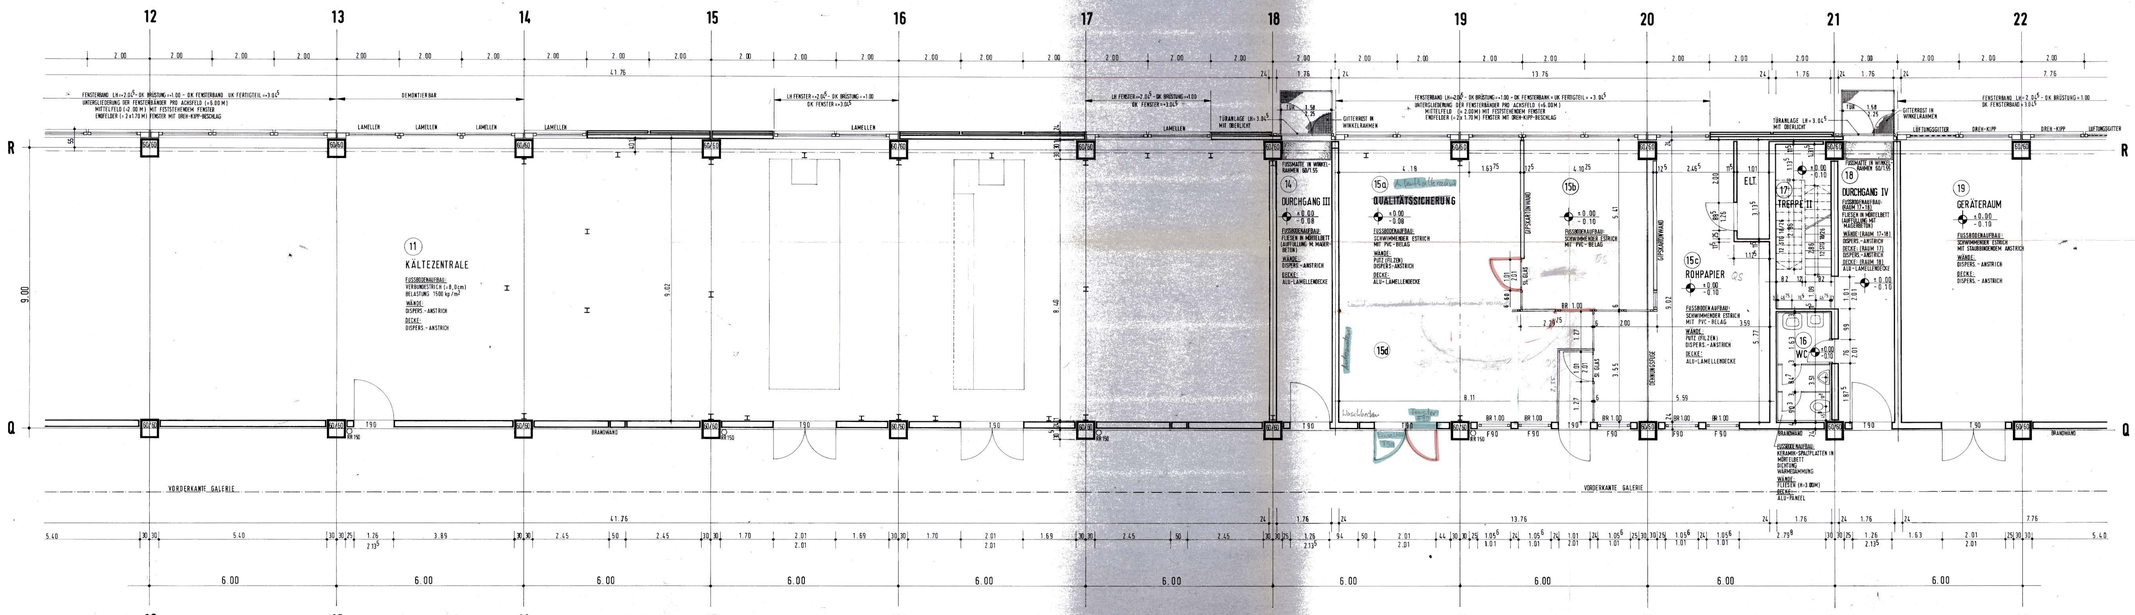

TETRA PAK BERLIN

BAUHERR: TETRA PAK BERLIN GmbH & Co
HENNIGSDORFER STRASSE 159-163
1000 BERLIN 27

GENERALUNTERNEHMER UND PLANUNG
HOCHTIEF

HOCHTIEF AG
NIEDERLASSUNG BERLIN
BAUTECHNISCHES BÜRO
1000 BERLIN 10
TELEFON (030) 219970

NOVOTNY MÄHNER+ASSOZIIERTE
ARCHITEKTEN INGENIEURE PLANER
BIELEFELDER STRASSE 77
6050 OFFENBACH/MAIN
TELEFON (069) 8203-0

ZEICHNUNG:
GRUNDRISS EG
ACHSE 12-22

PLAN-NR.: 104.1a
MASSSTAB: 1:50
GEZEICHNET: BS
DATUM: 25.10.1990
GEÄNDERT: NEUBEZEICHNUNG
o. KÄLME 15a-d

REVISIONSPLAN 5.2.1998

GENEHMIGT:
REALISIERT:

PLANUNG:

PLANFORMAT: 50 / 195